





PLANTA SOTERRANI 1:50

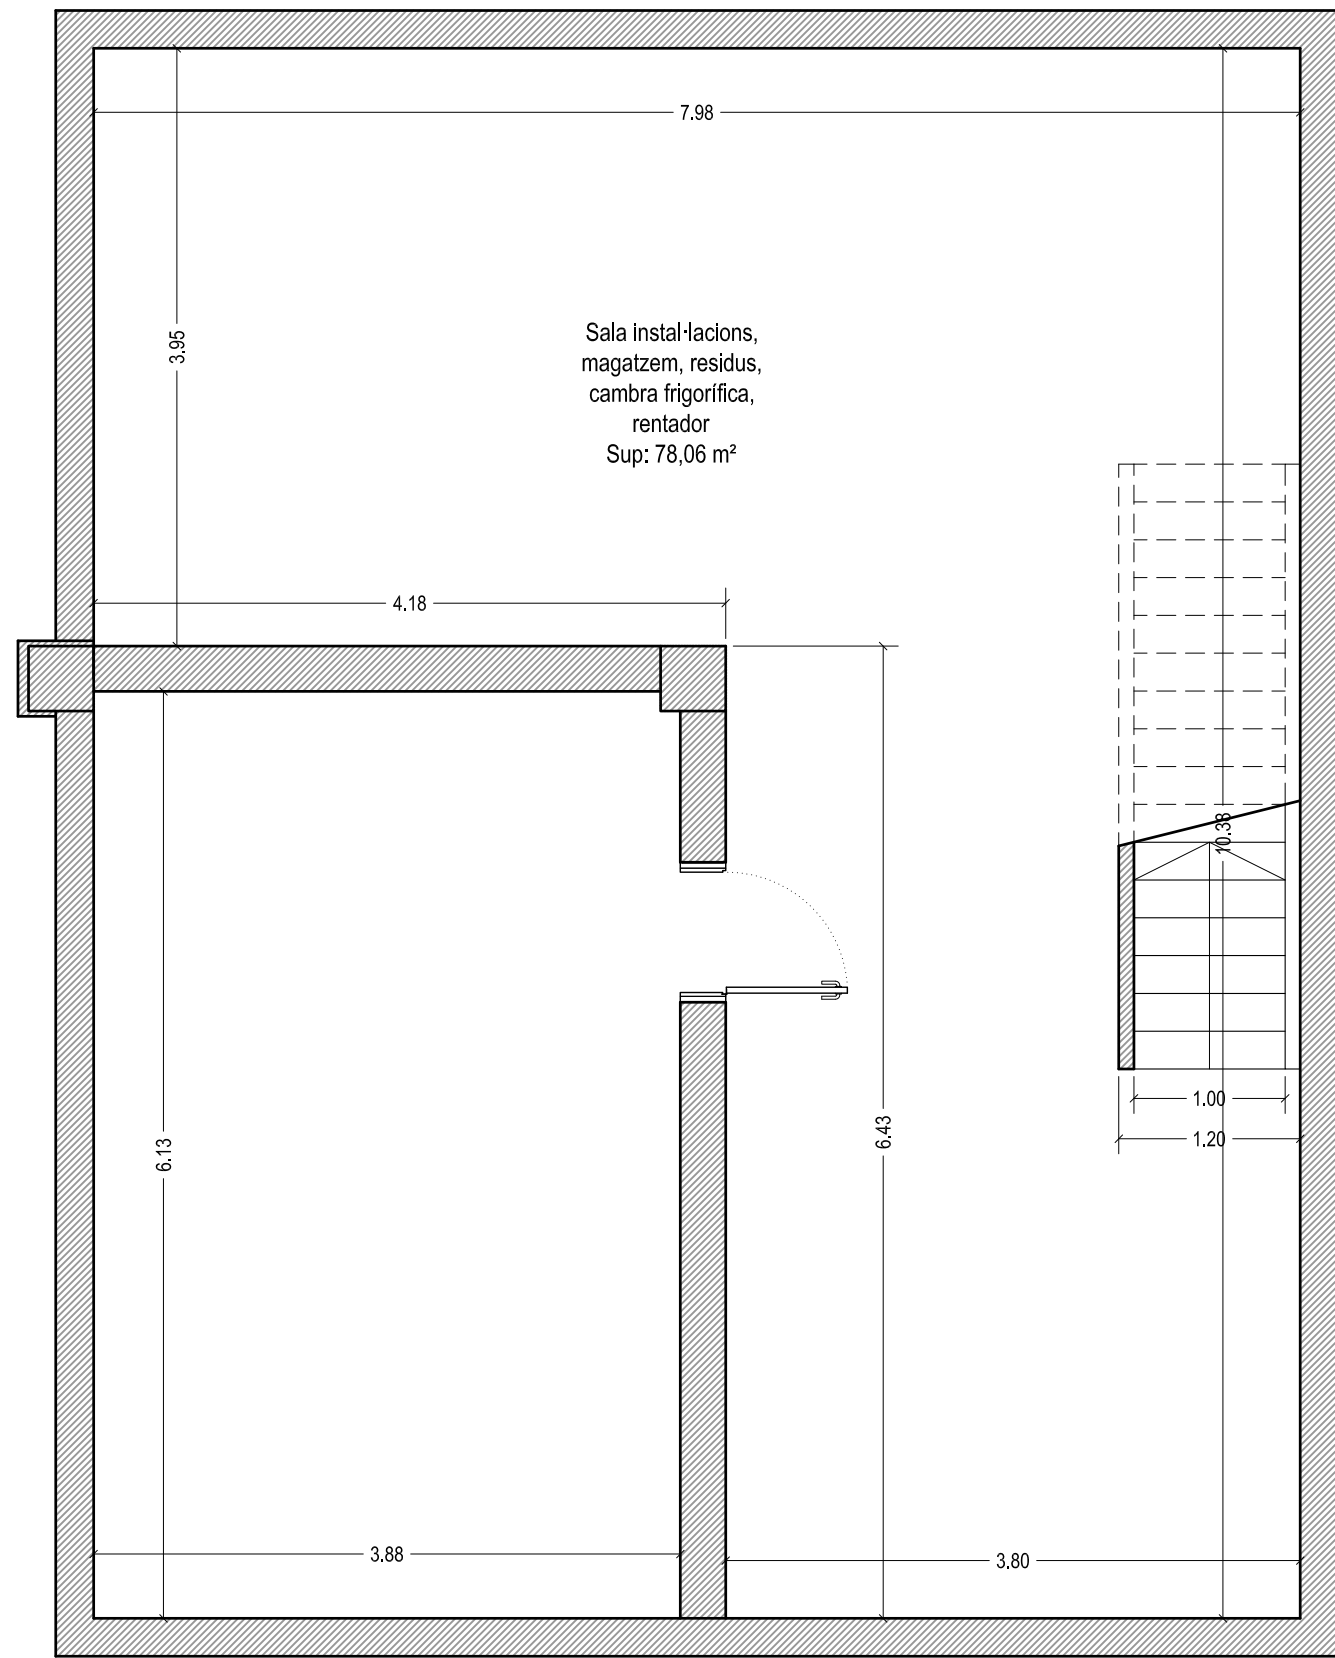

PLANTA BAIXA 1:50

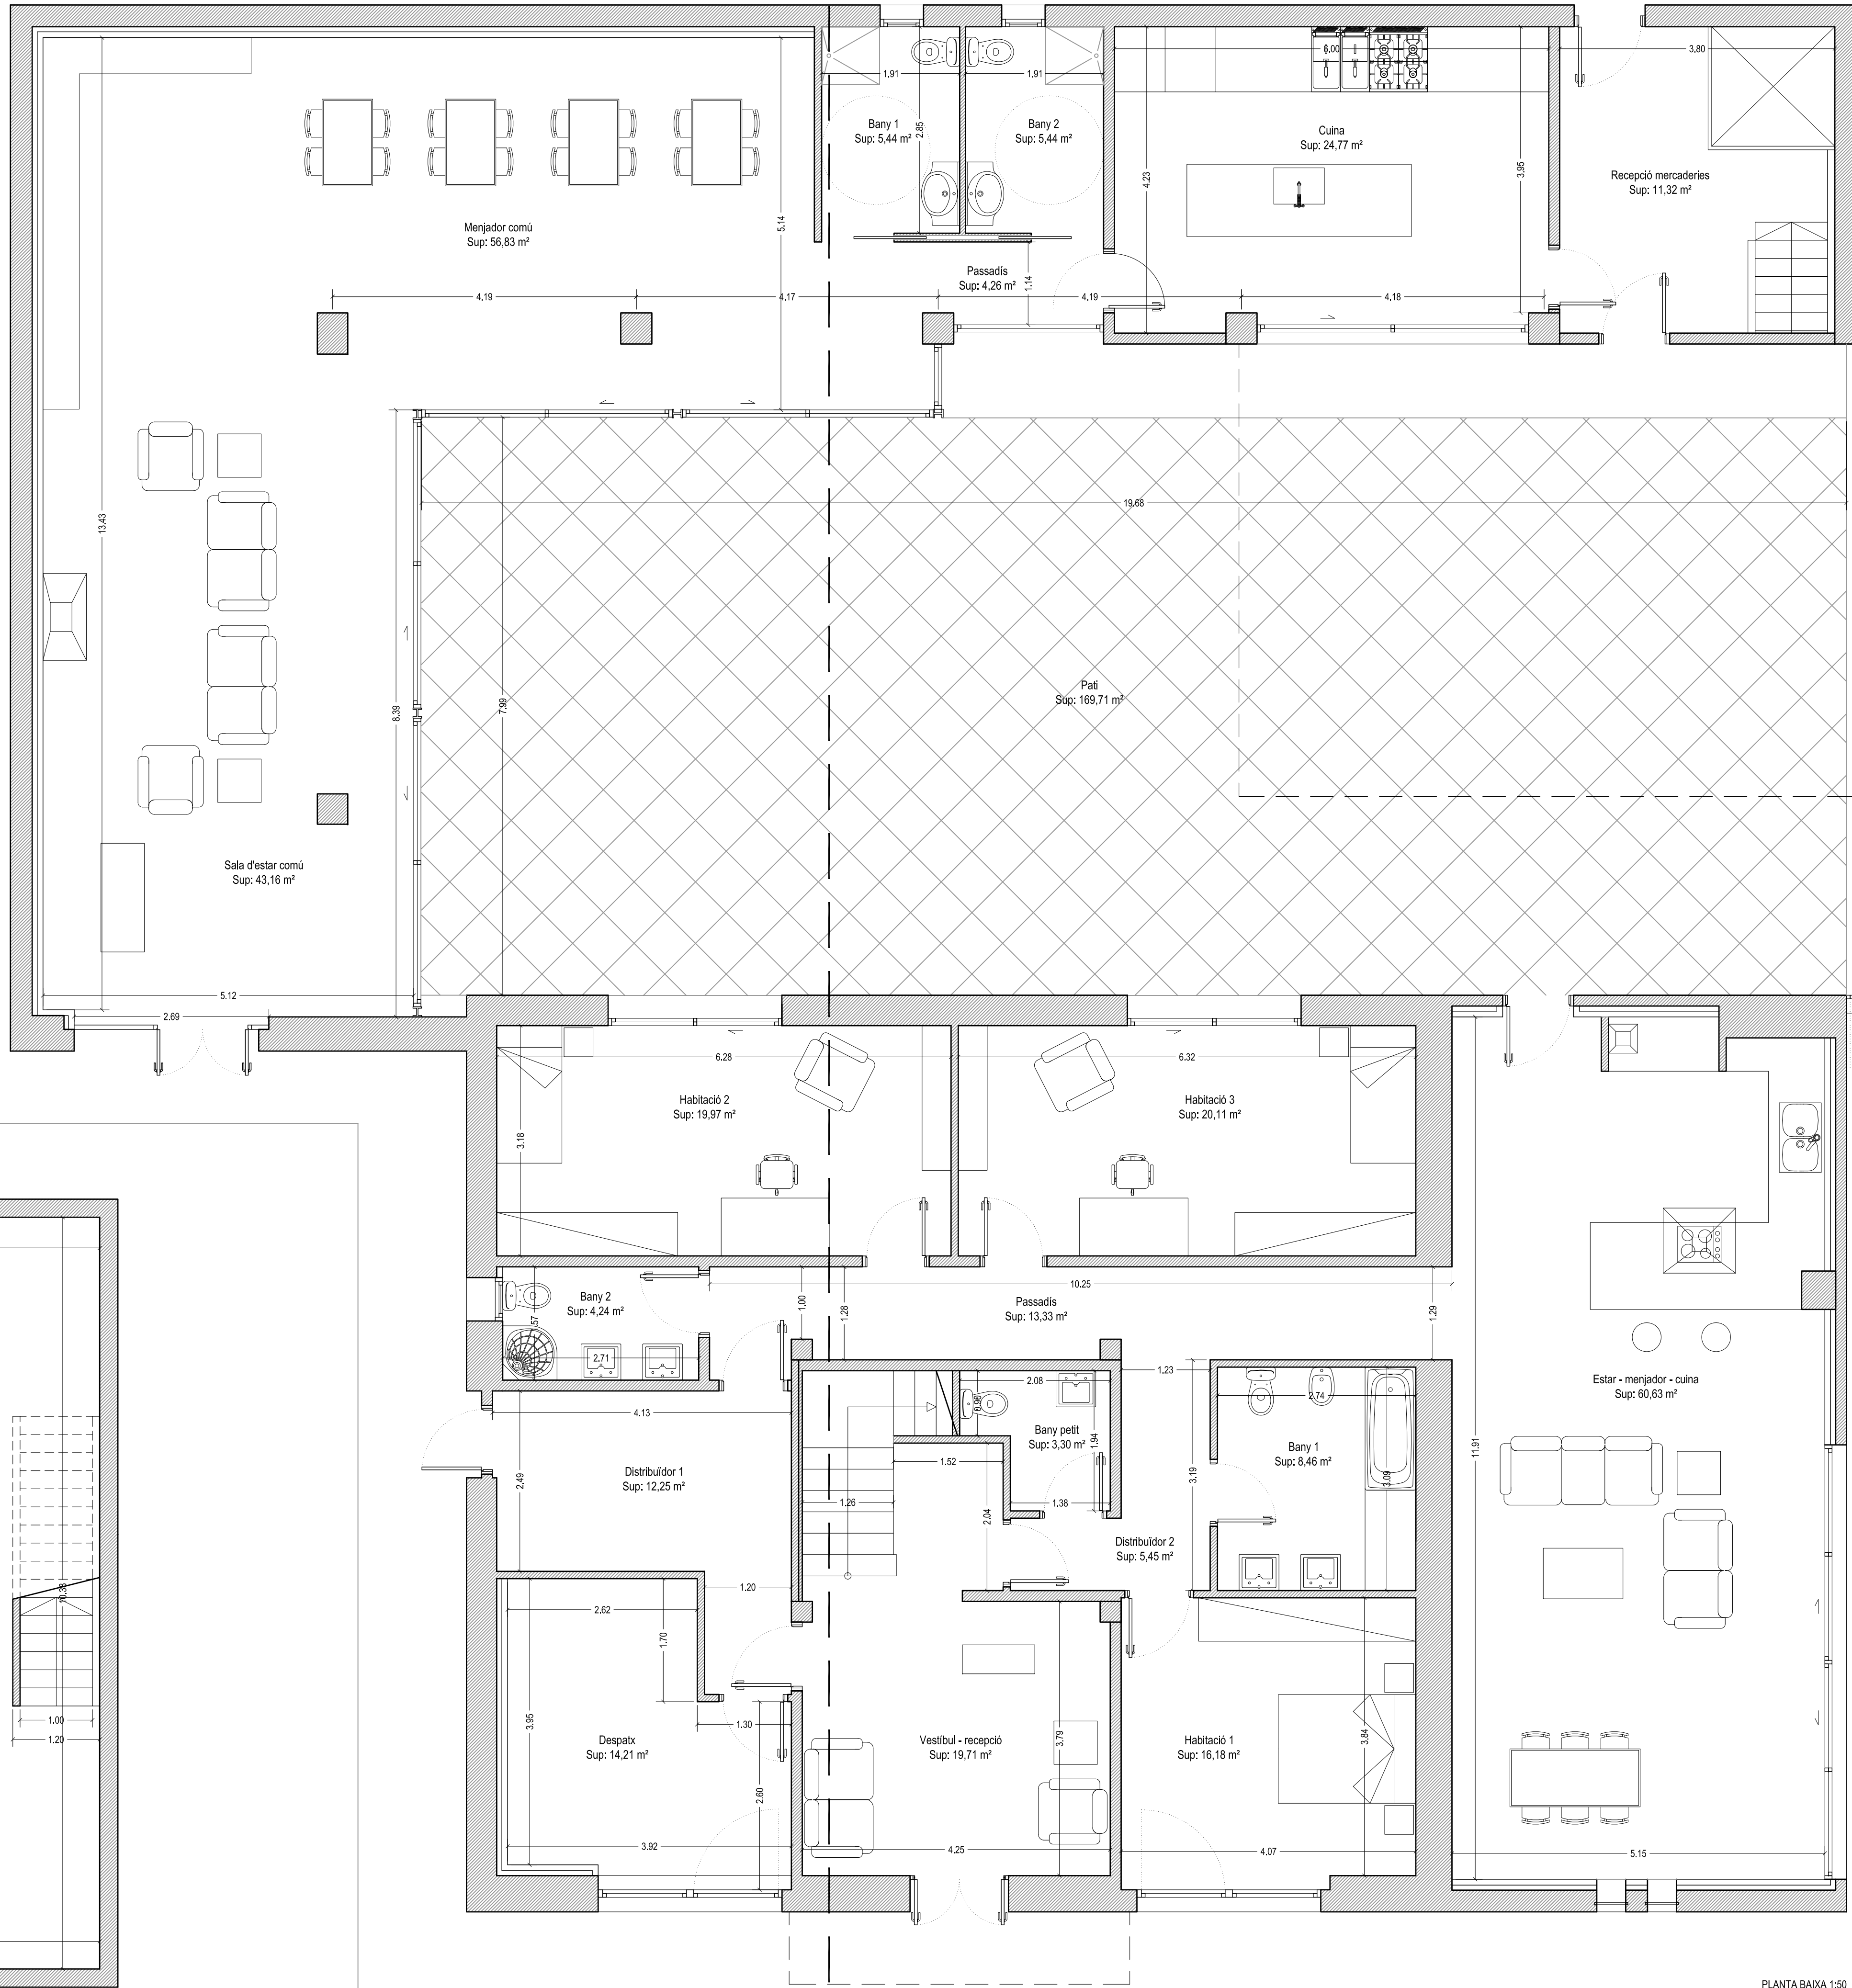

Hash: dmluj701YUUG53Lw4hotLcyw=
Hash COAC: b5bHsxFUzWjRnEqnD5dX/Bg=
Ref: COAC-2010601537-1038-01
Data: 11-02-2014

ESTAT FINAL DE L'OBRA D'UN ESTABLIMENT D'ALLOTJAMENT RURAL. (AS BUILT)

Parlida Els Teixells, 23
Cambrils (TARRAGONA)

PROMOU
RONALD DIRKSEN

PLÀNOL
PLANTES SOTERRANI I BAIXA

DATA
FEBER 2014

ESCALA
1:50

VISAT

N. PLÀNOL

02

Visat: 2010601537

Plànols Estat Final D'Obra



Hosteleria Rehabilitació
Emplaçament: Parlida Teixells, 23 - 43850
Municipi: Cambrils

Arquitectes: PROUS I CAÑELLAS, JOAN

Clients: DIRKSEN, RONALD



Col·legi d'Arquitectes de Catalunya

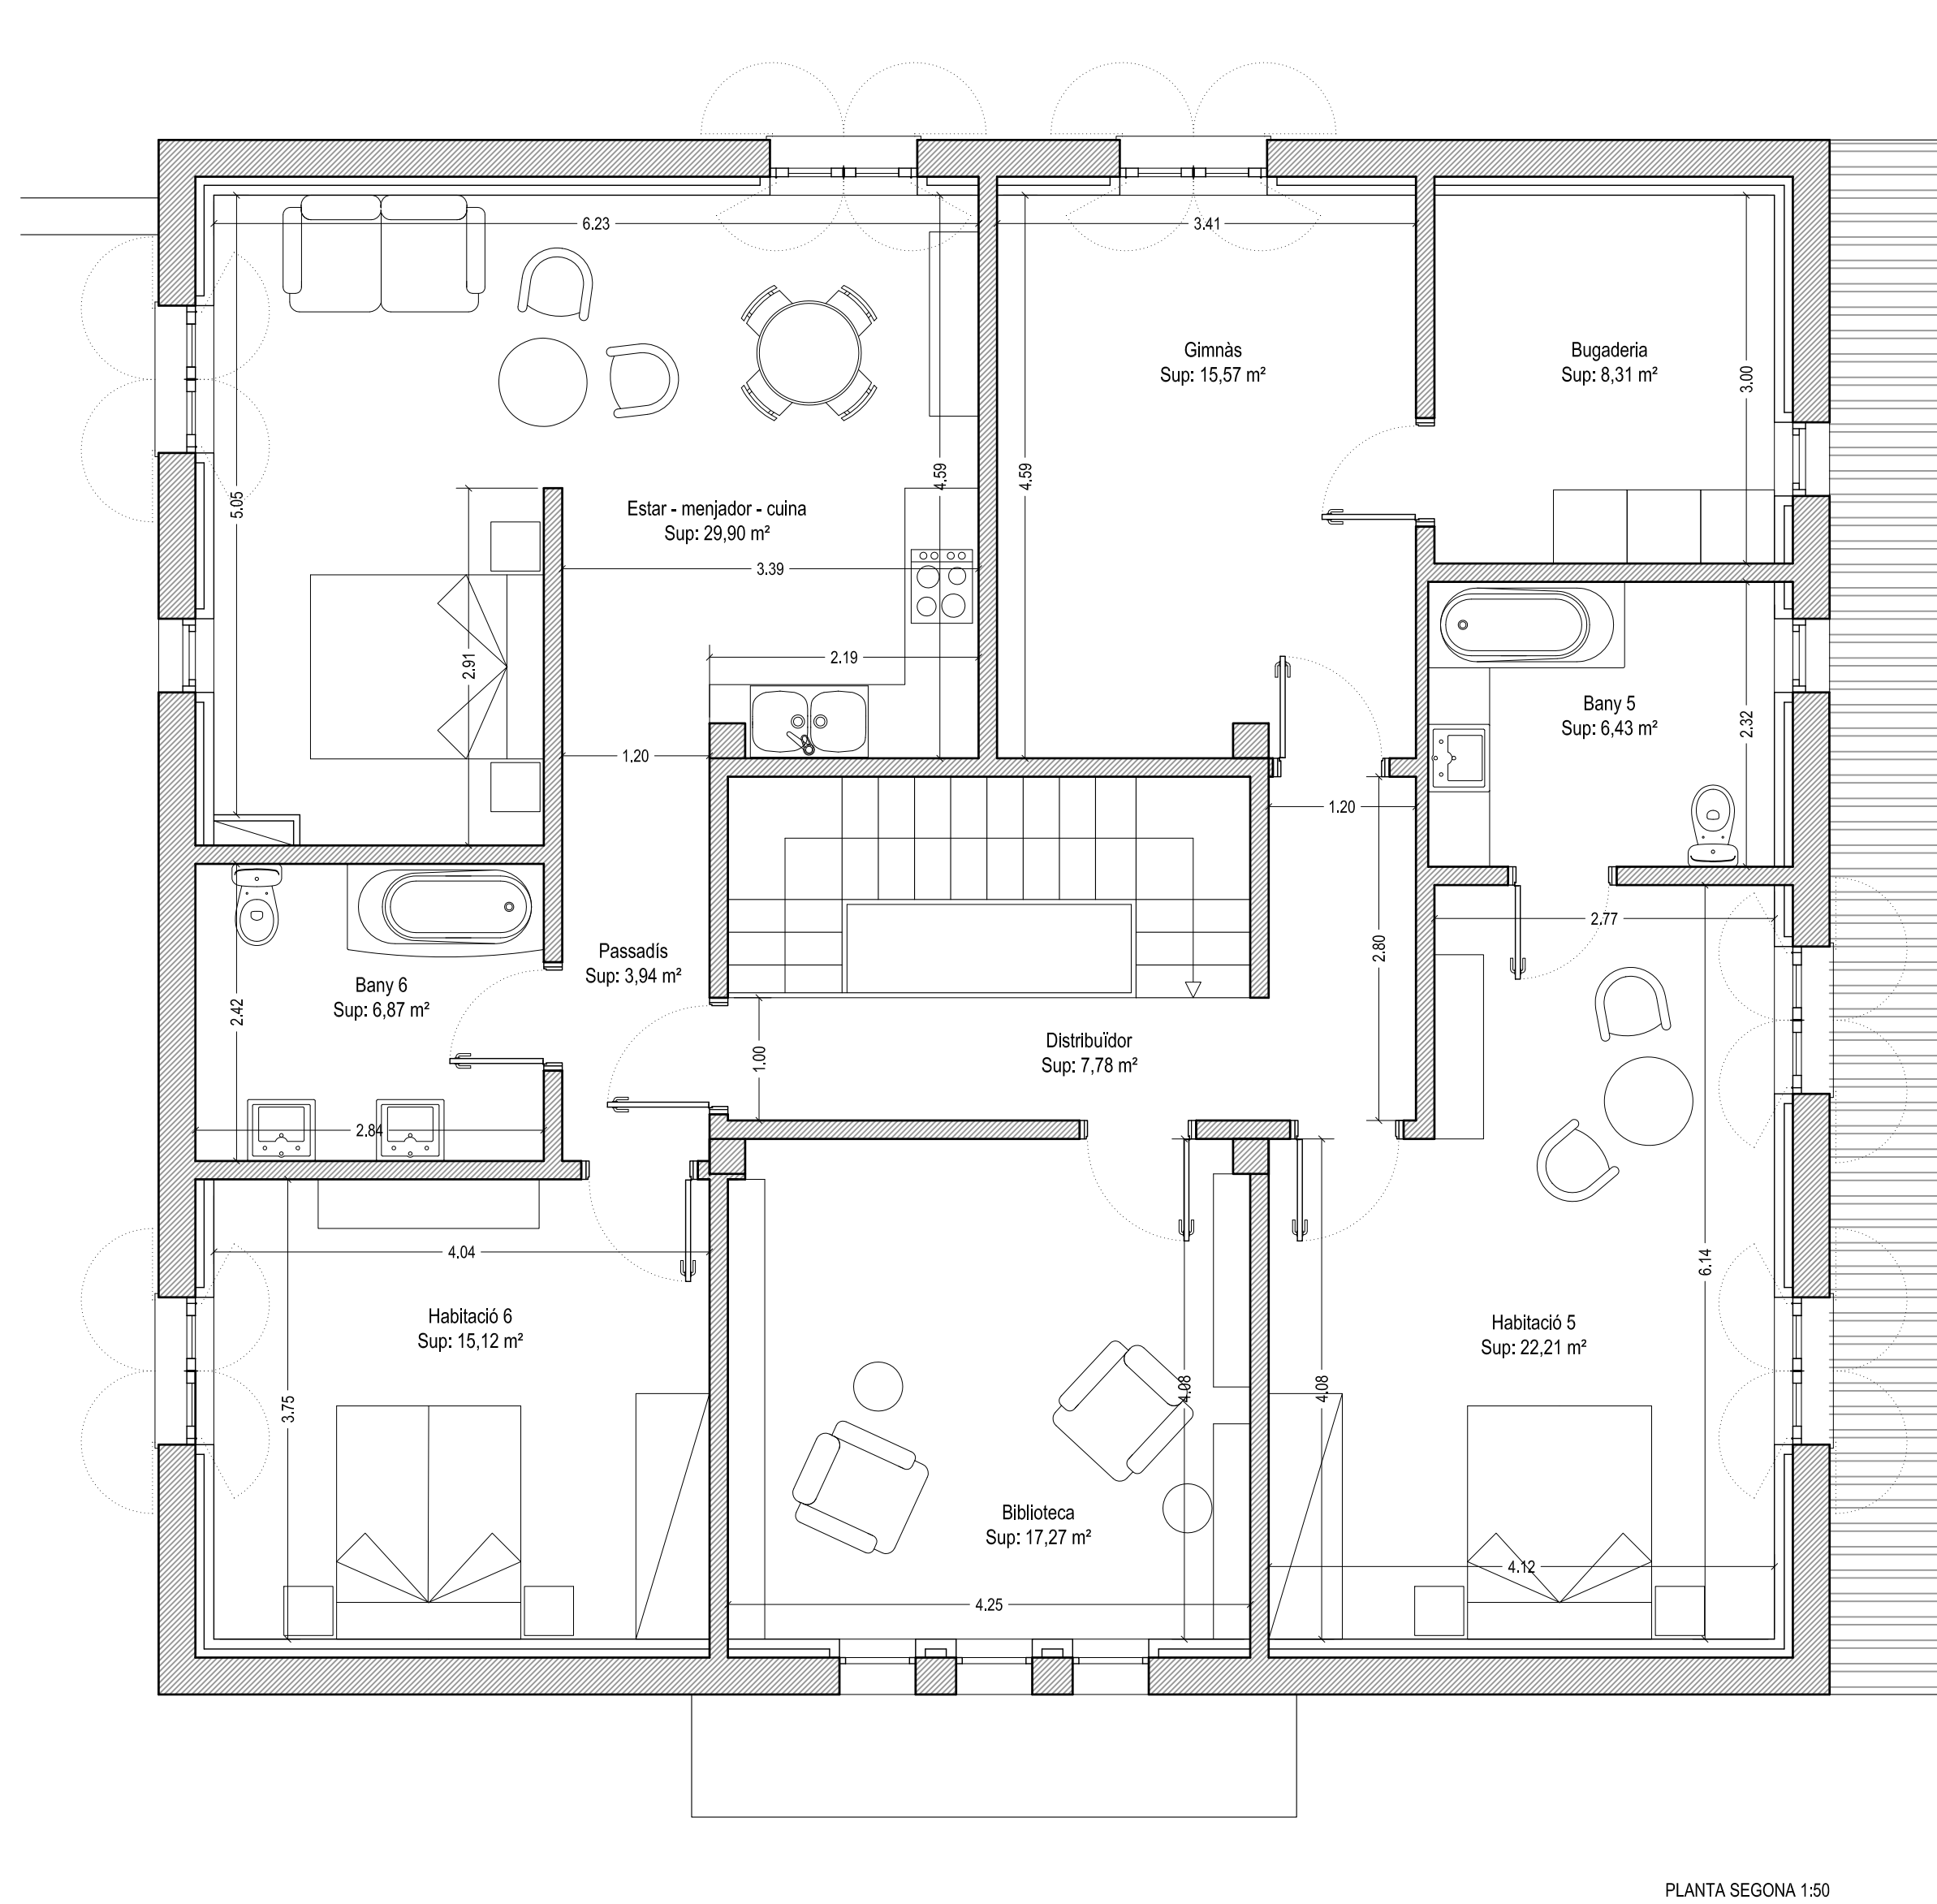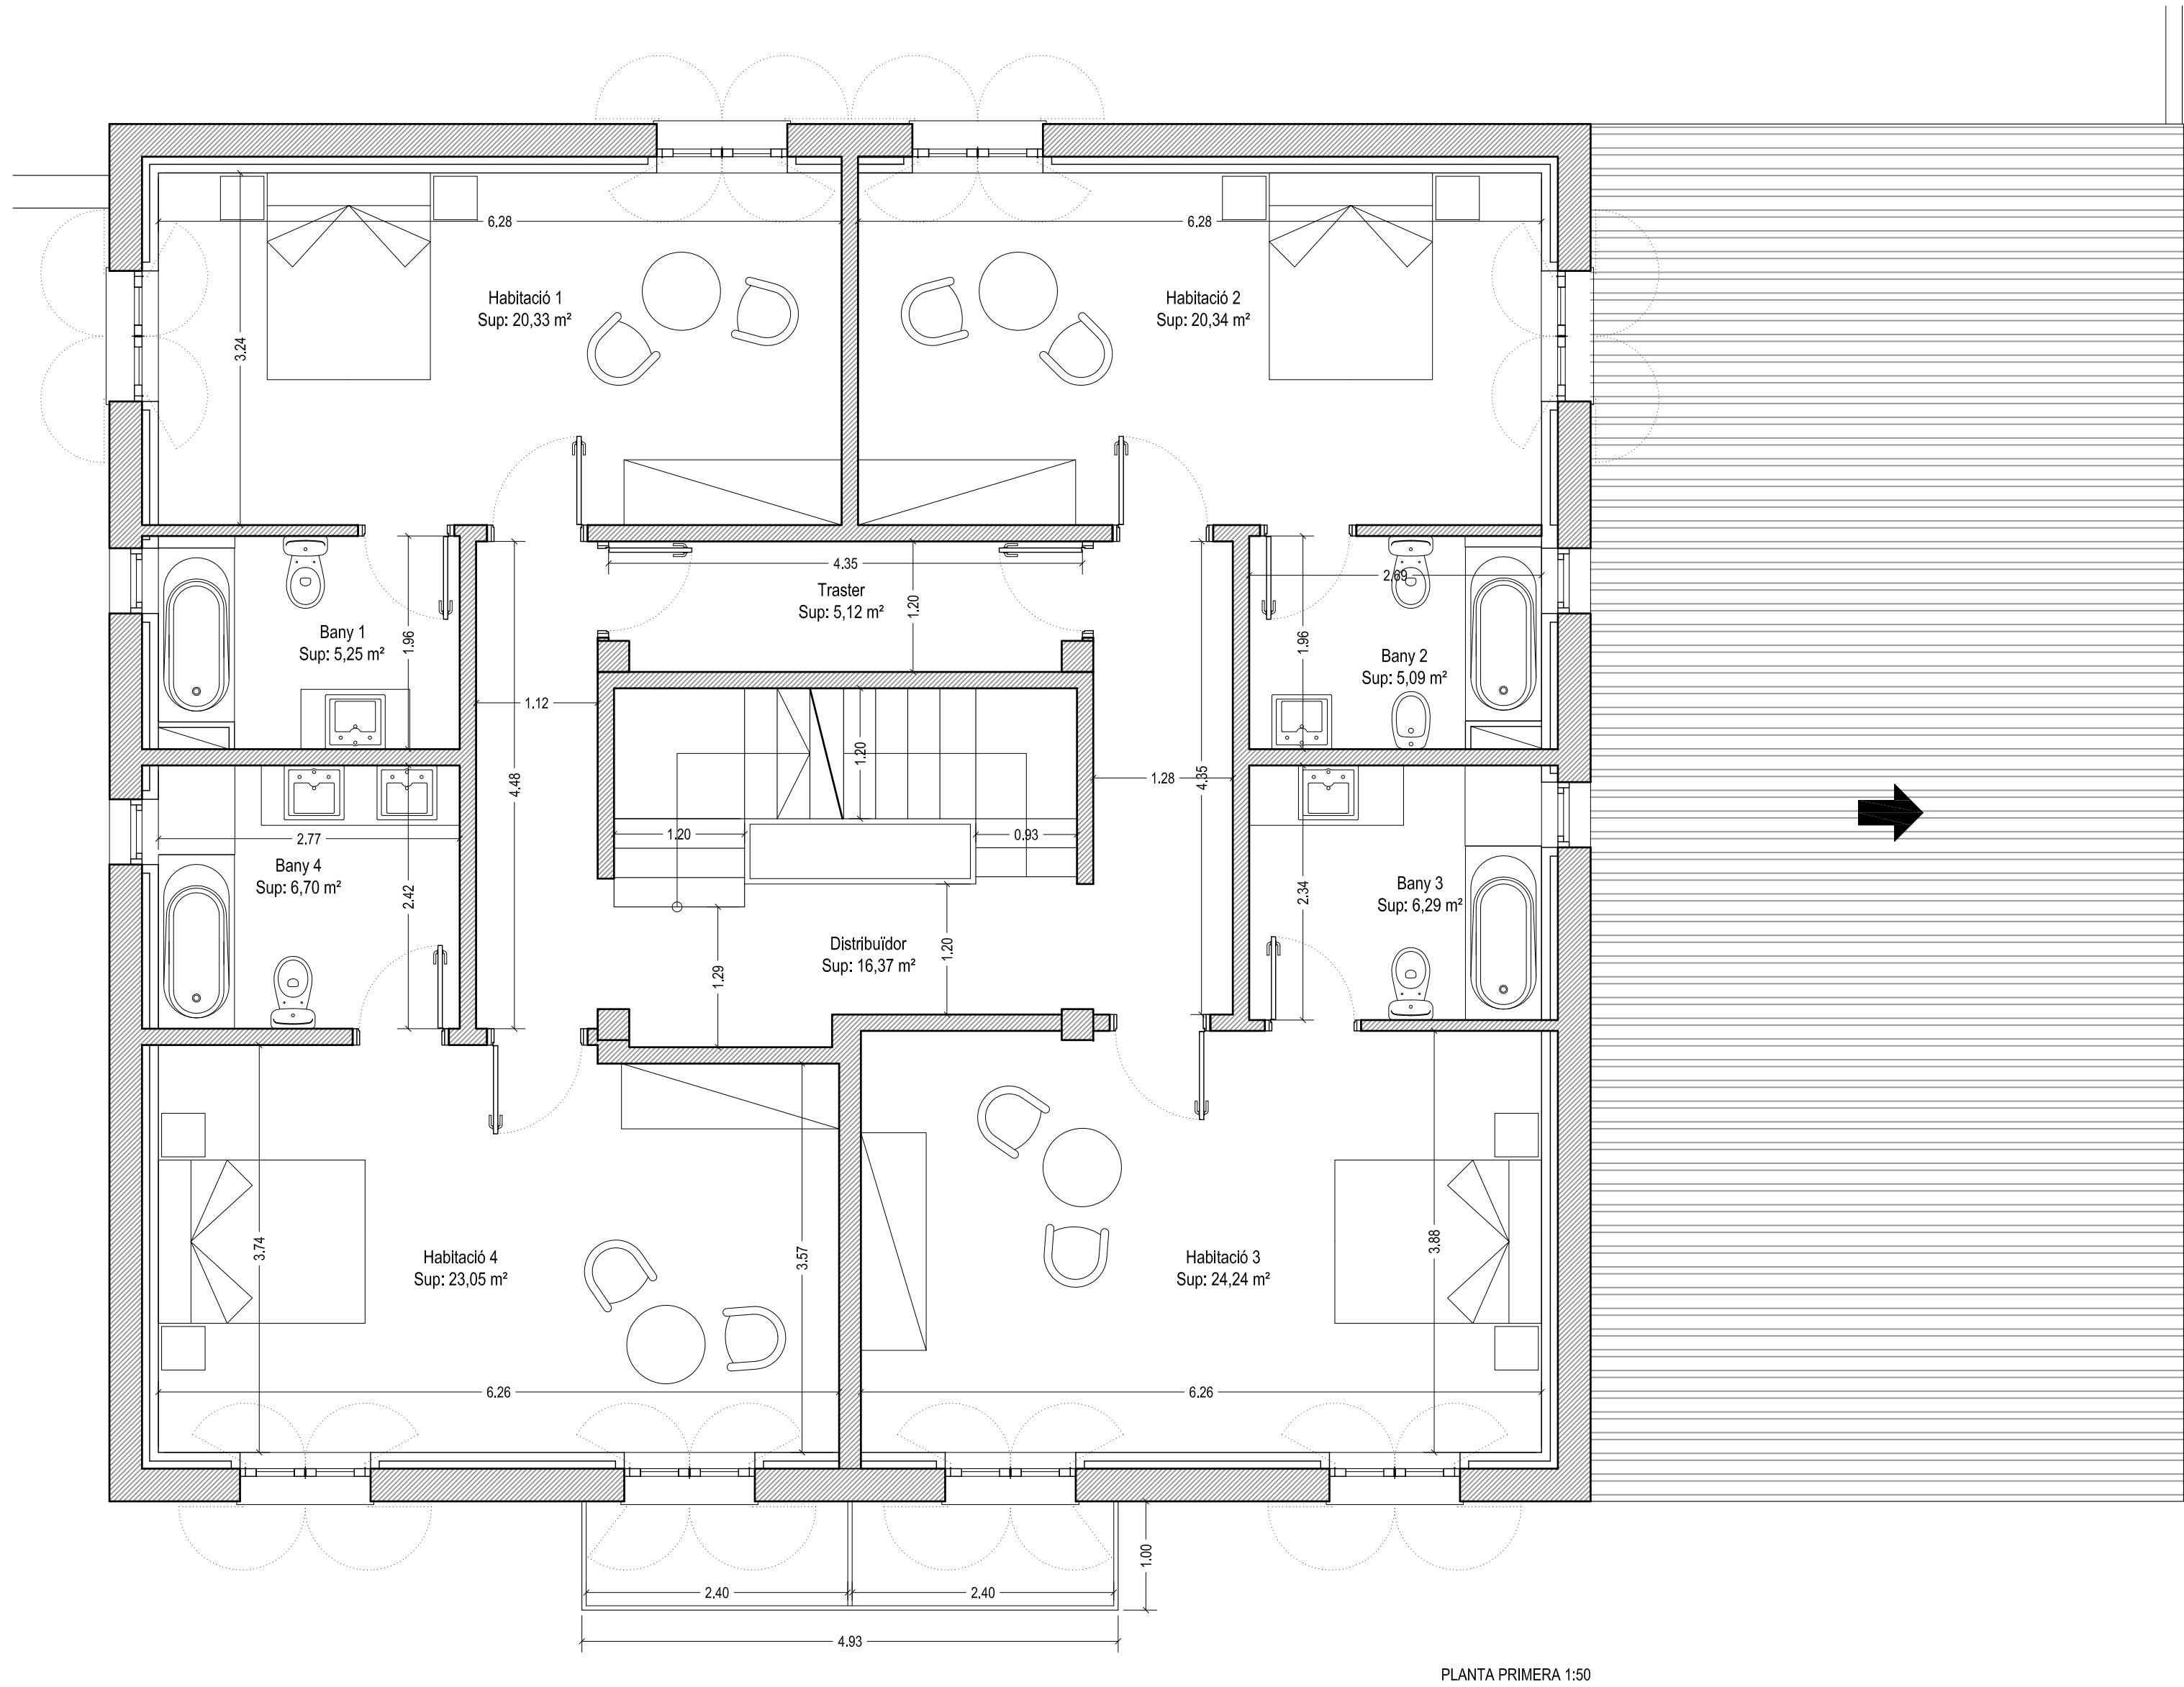

ESTAT FINAL DE L'OBRA D'UN ESTABLIMENT D'ALLOTJAMENT RURAL. (AS BUILT)

Partida Els Teixells, 23
Cambrils (TARRAGONA)

PROMOU
RONALD DIRKSEN

PLÀNOL
PLANTES PRIMERA I SEGONA

DATA
FEBER 2014

ESCALA
1:50

N. PLÀNOL
03

VISAT